



資料 1

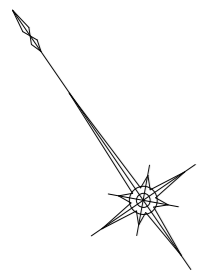

縮尺 1/300

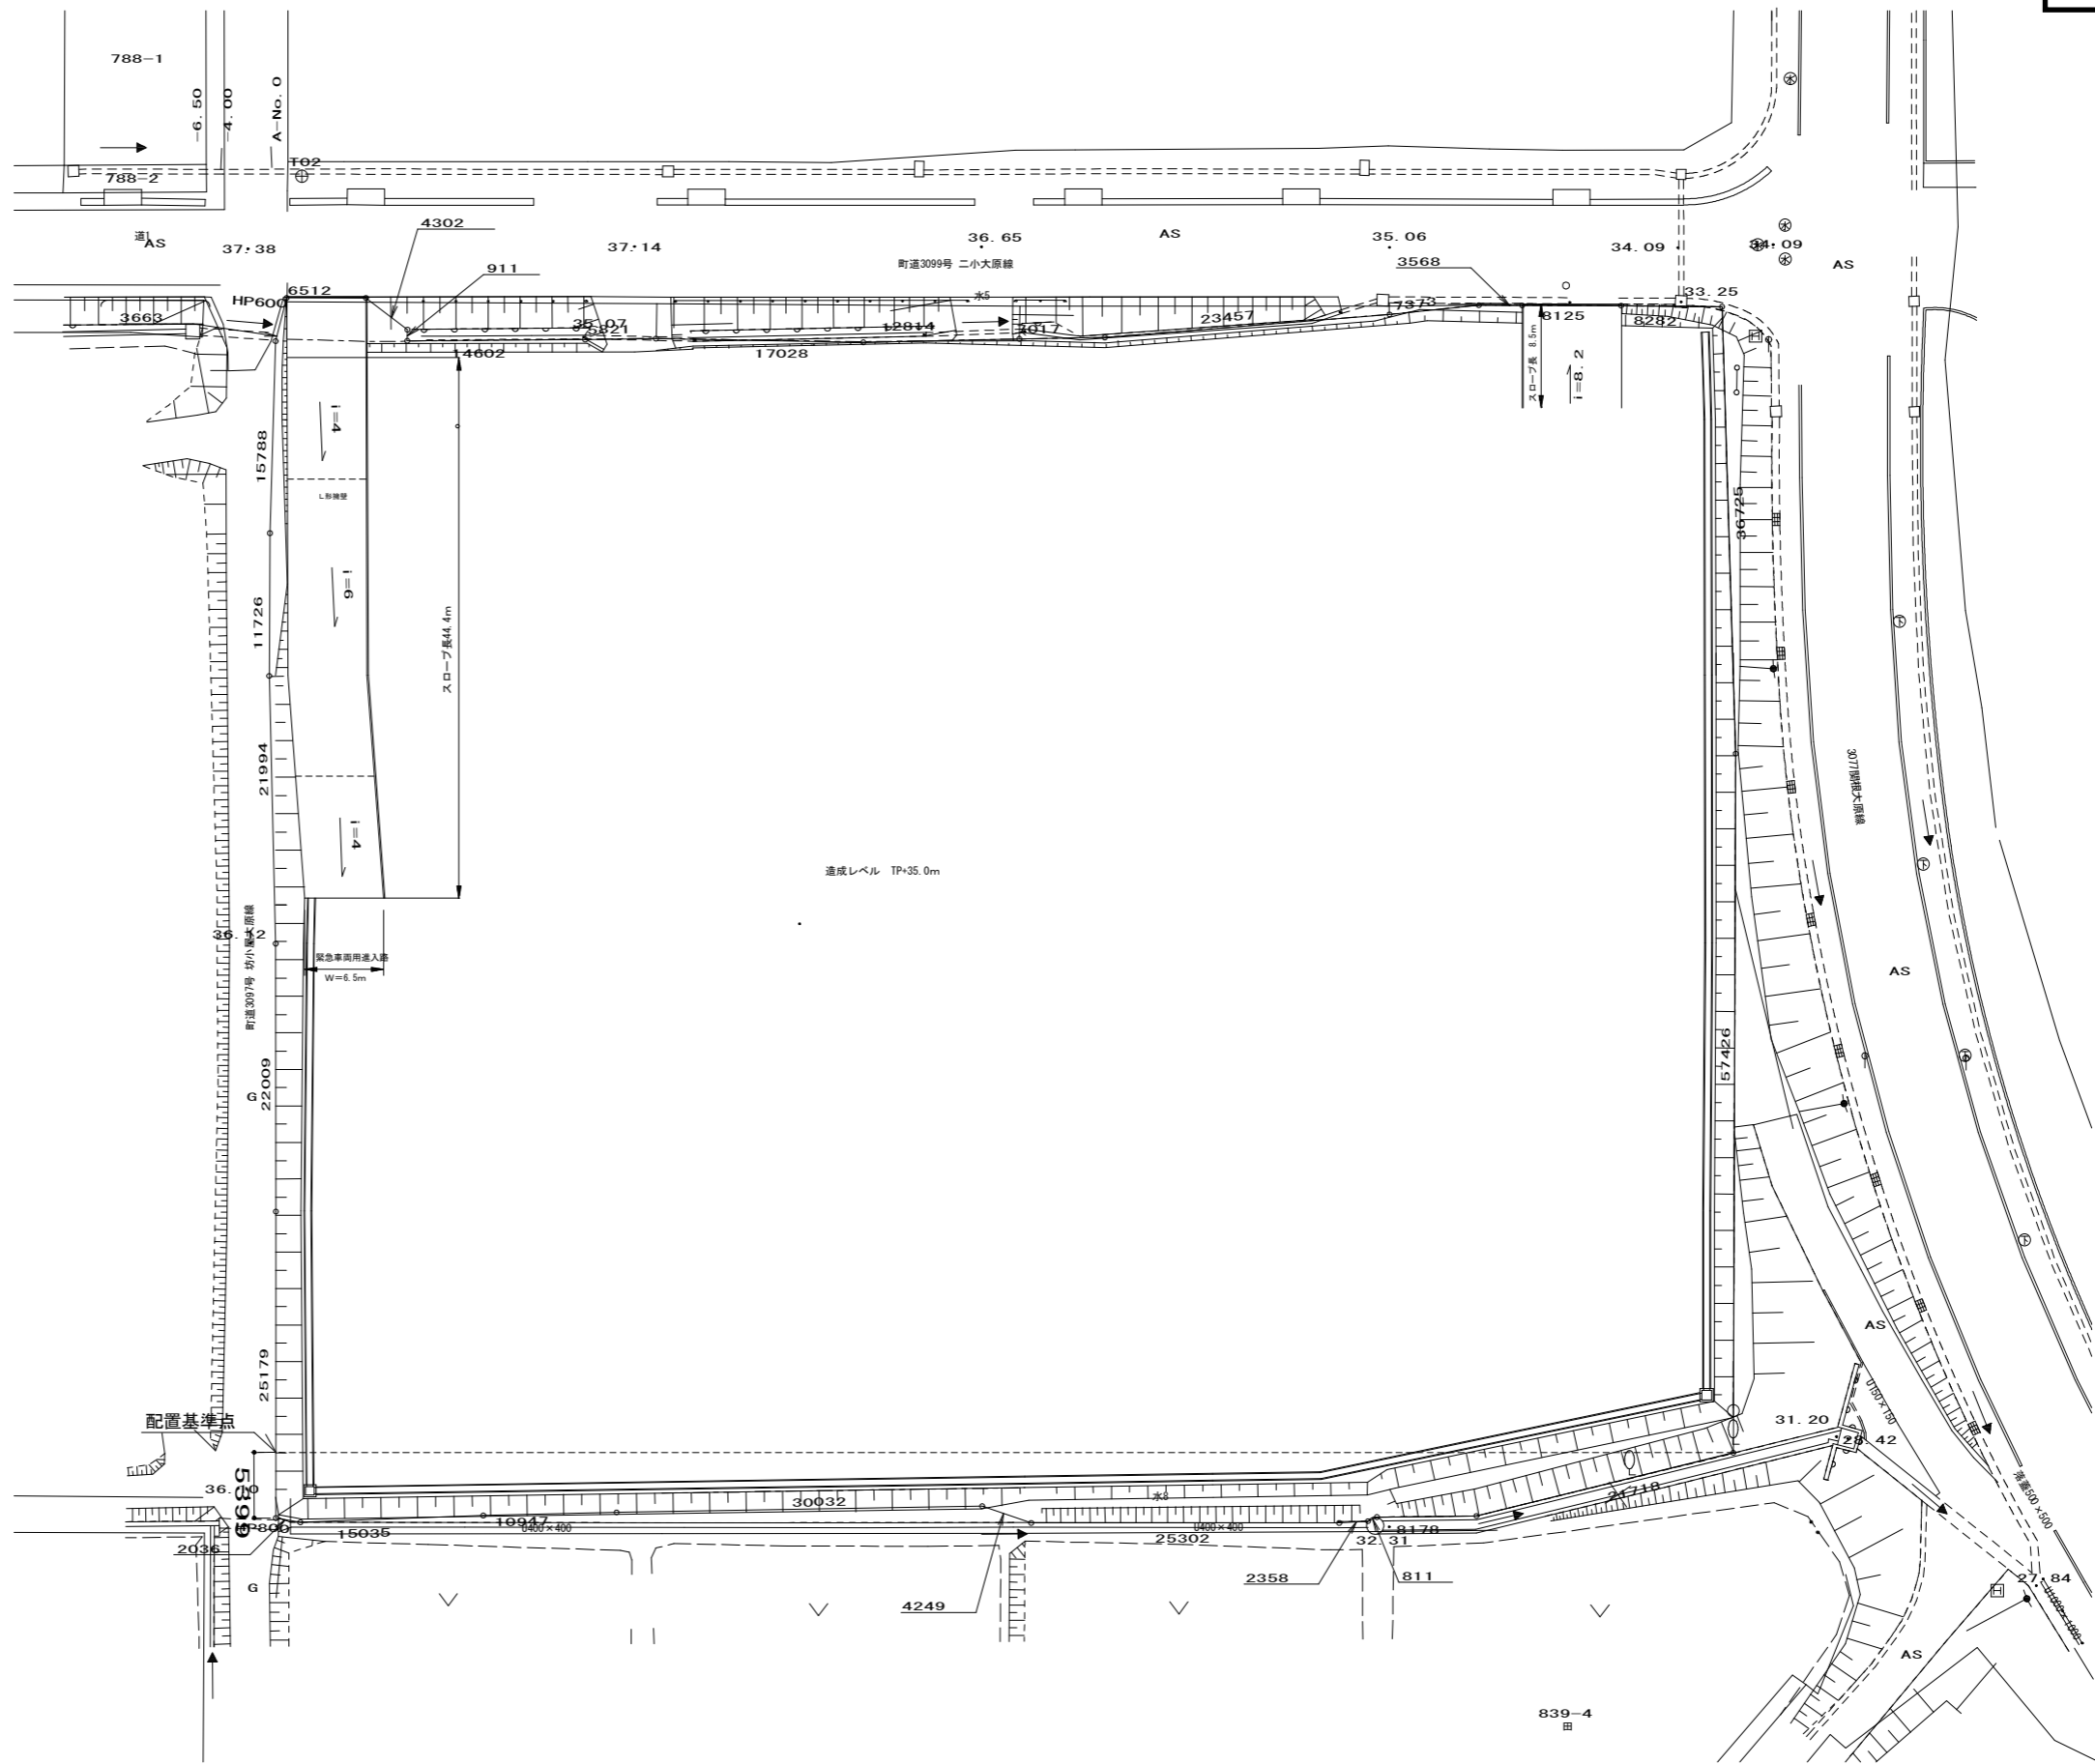

元図はA1 1/300で作成されています。
 A3 (71%縮小)のときは 1/420に、A4 (50%縮小)のときは 1/600にそれぞれ読み替えてください。

										商品名 セレブリア β 図面名称 現況図 図面番号 FBNS17040062 単位 mm		日付 欄外
--	--	--	--	--	--	--	--	--	--	---	--	----------

竣工図