
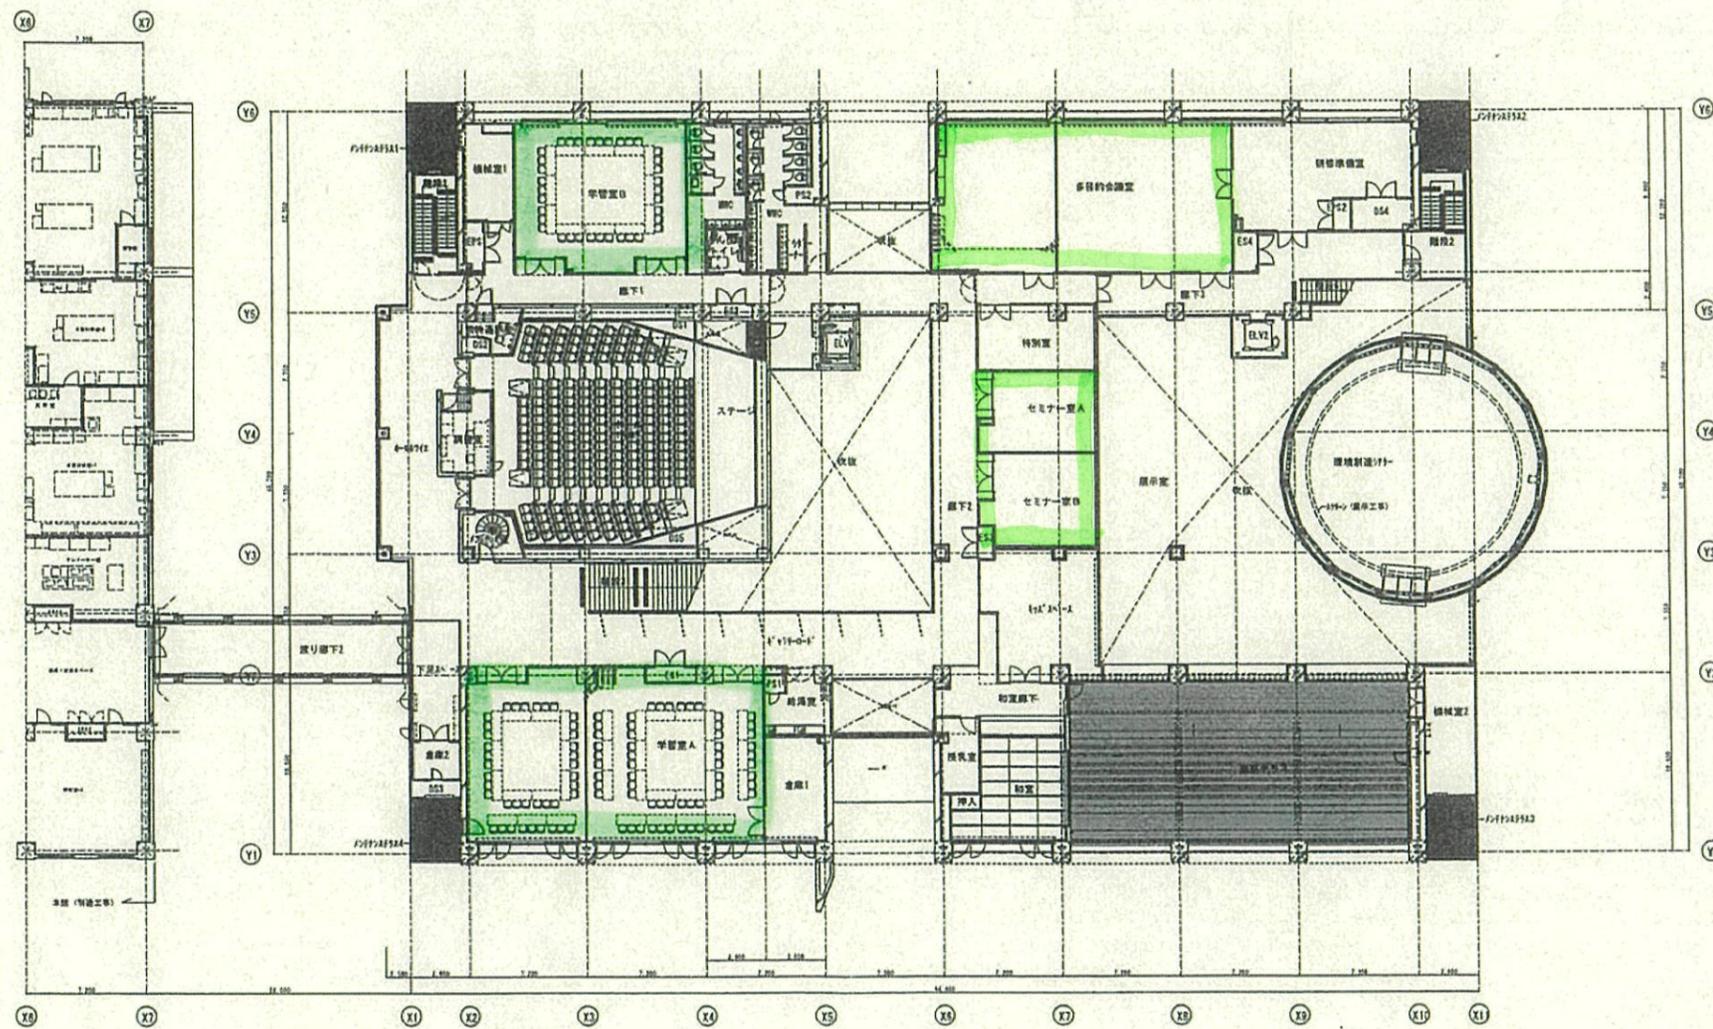


1/2


机清掃部屋
位置図

交1

図面名	1階平面図			
SCALE	1/200			
DATE	2016. 2. 31			

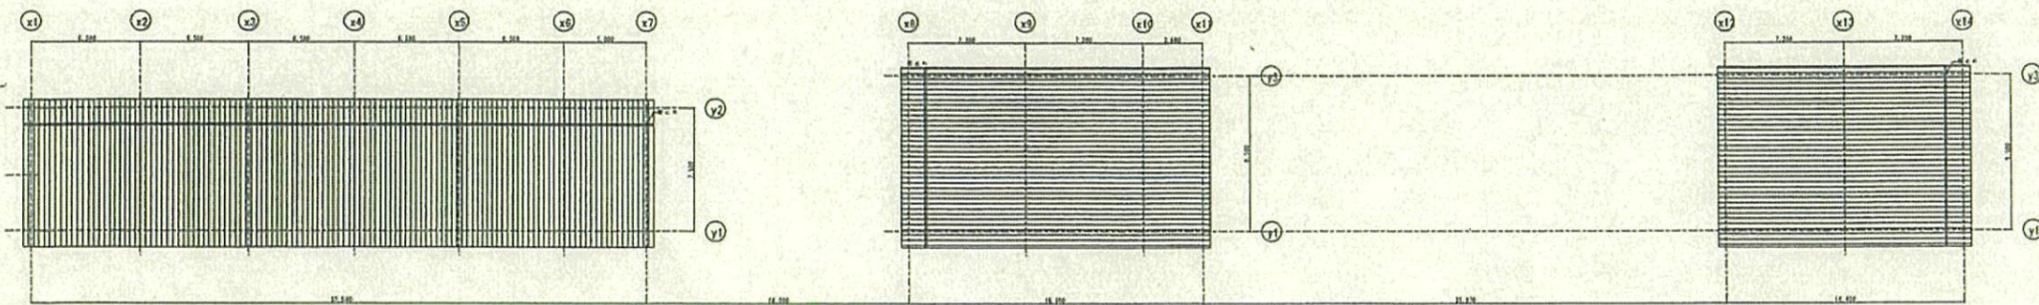

交 2

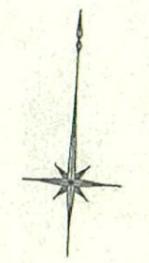


2/2


図面6	1階平面図	縮尺	1/200
SCALE	1/200	DATE	2016. 5. 31


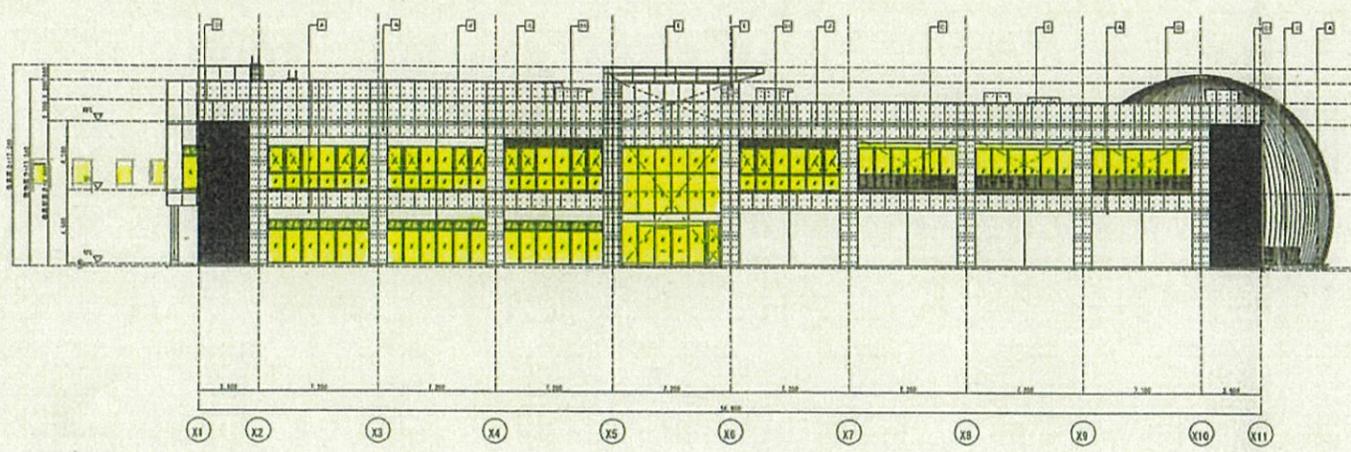


南立面図

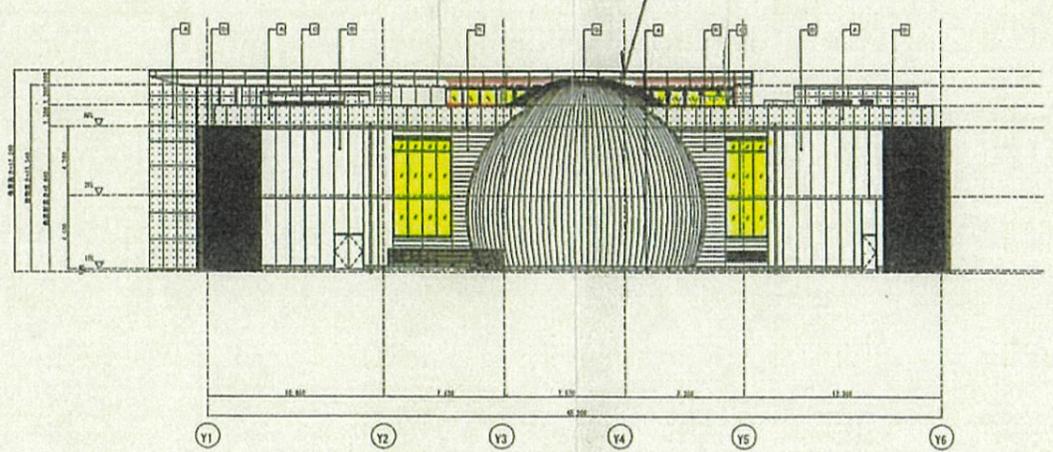

東立面図

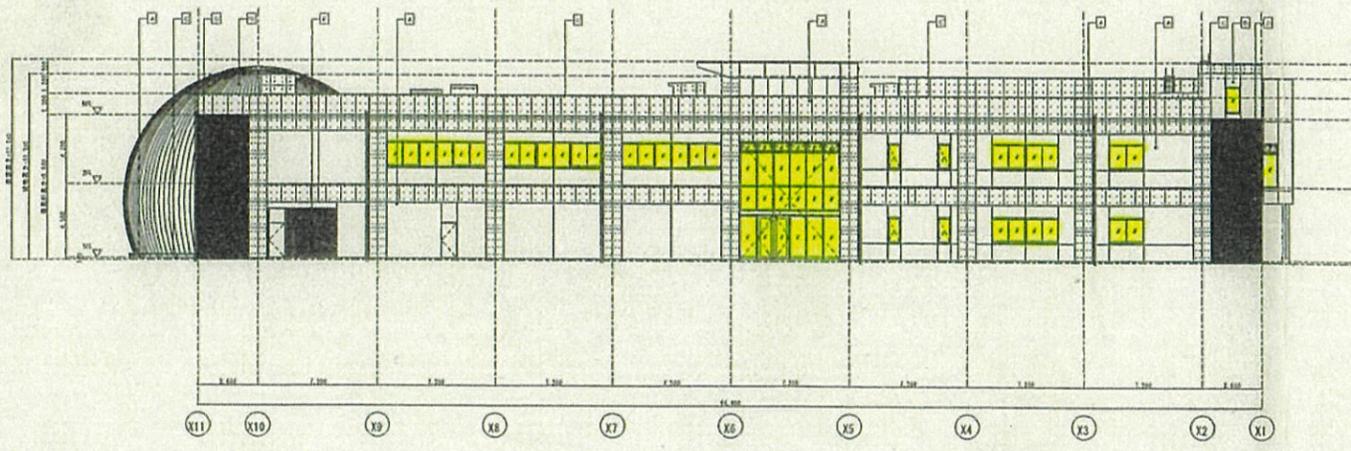





北立面図

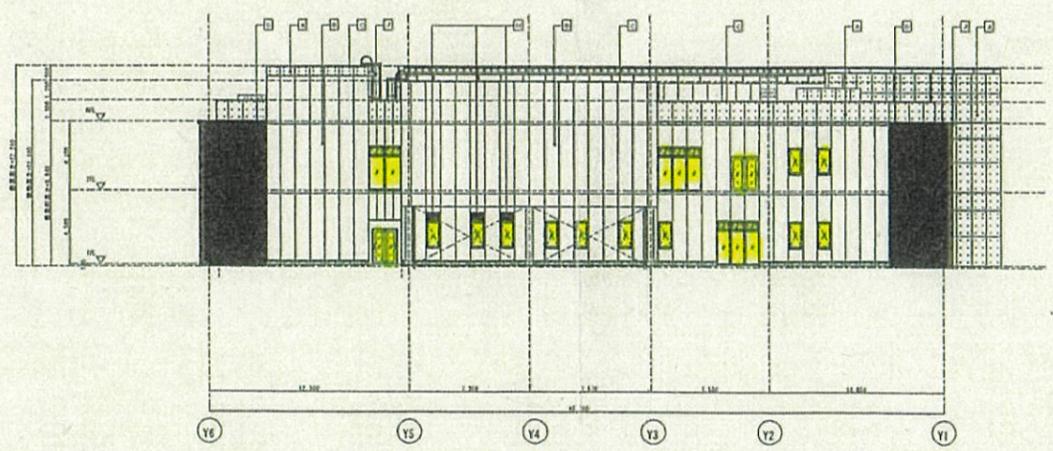


西立面図

(交流棟)
西面



工事名称	環境創造センター整備 (A地区改築・増築) 工事	図面番号	A-11
図面名	立面図		
SCALE	1/200		
DATE	2016. 9. 31		

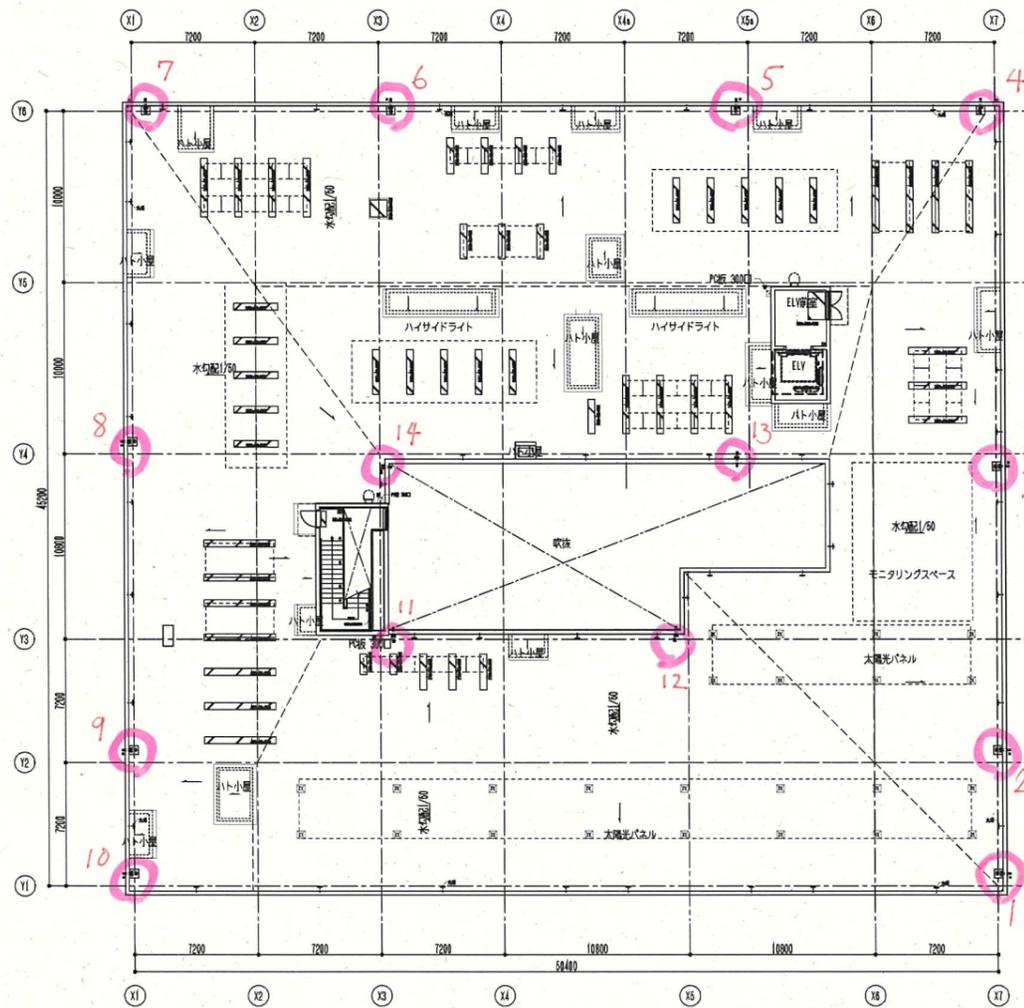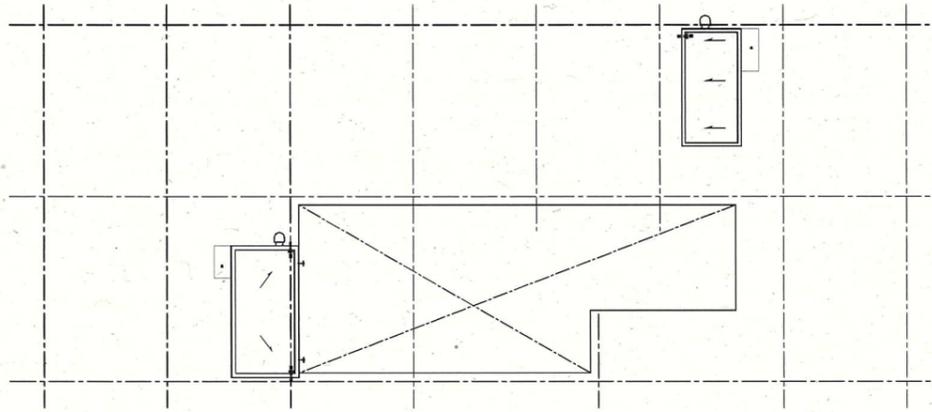

訂正	環境創造センター整備（A施設本館・建築）工事		設計番号 1120394
		屋上平面図	縮尺 A1 1:200 A3 1:400	図面番号 A- 18

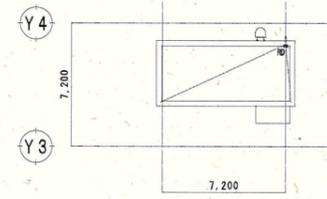


塔屋階屋根伏図 (X4) (X5)

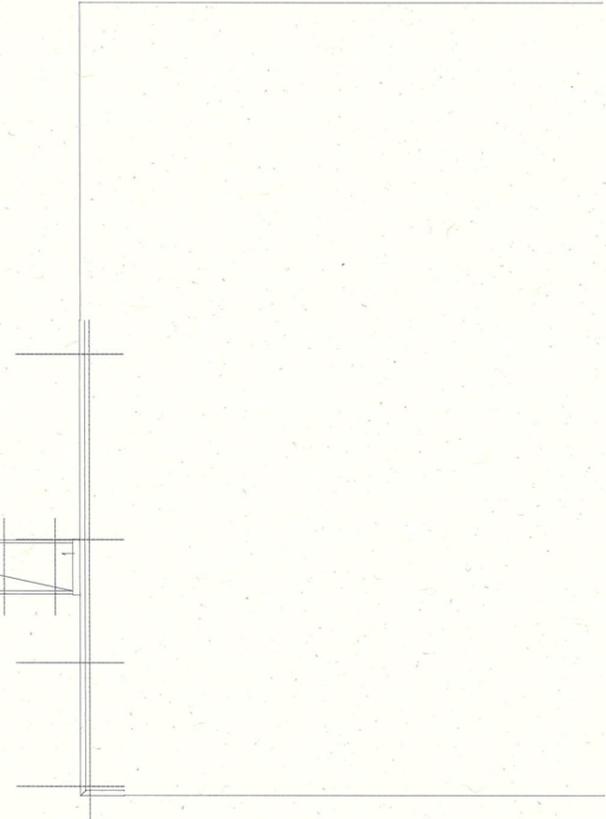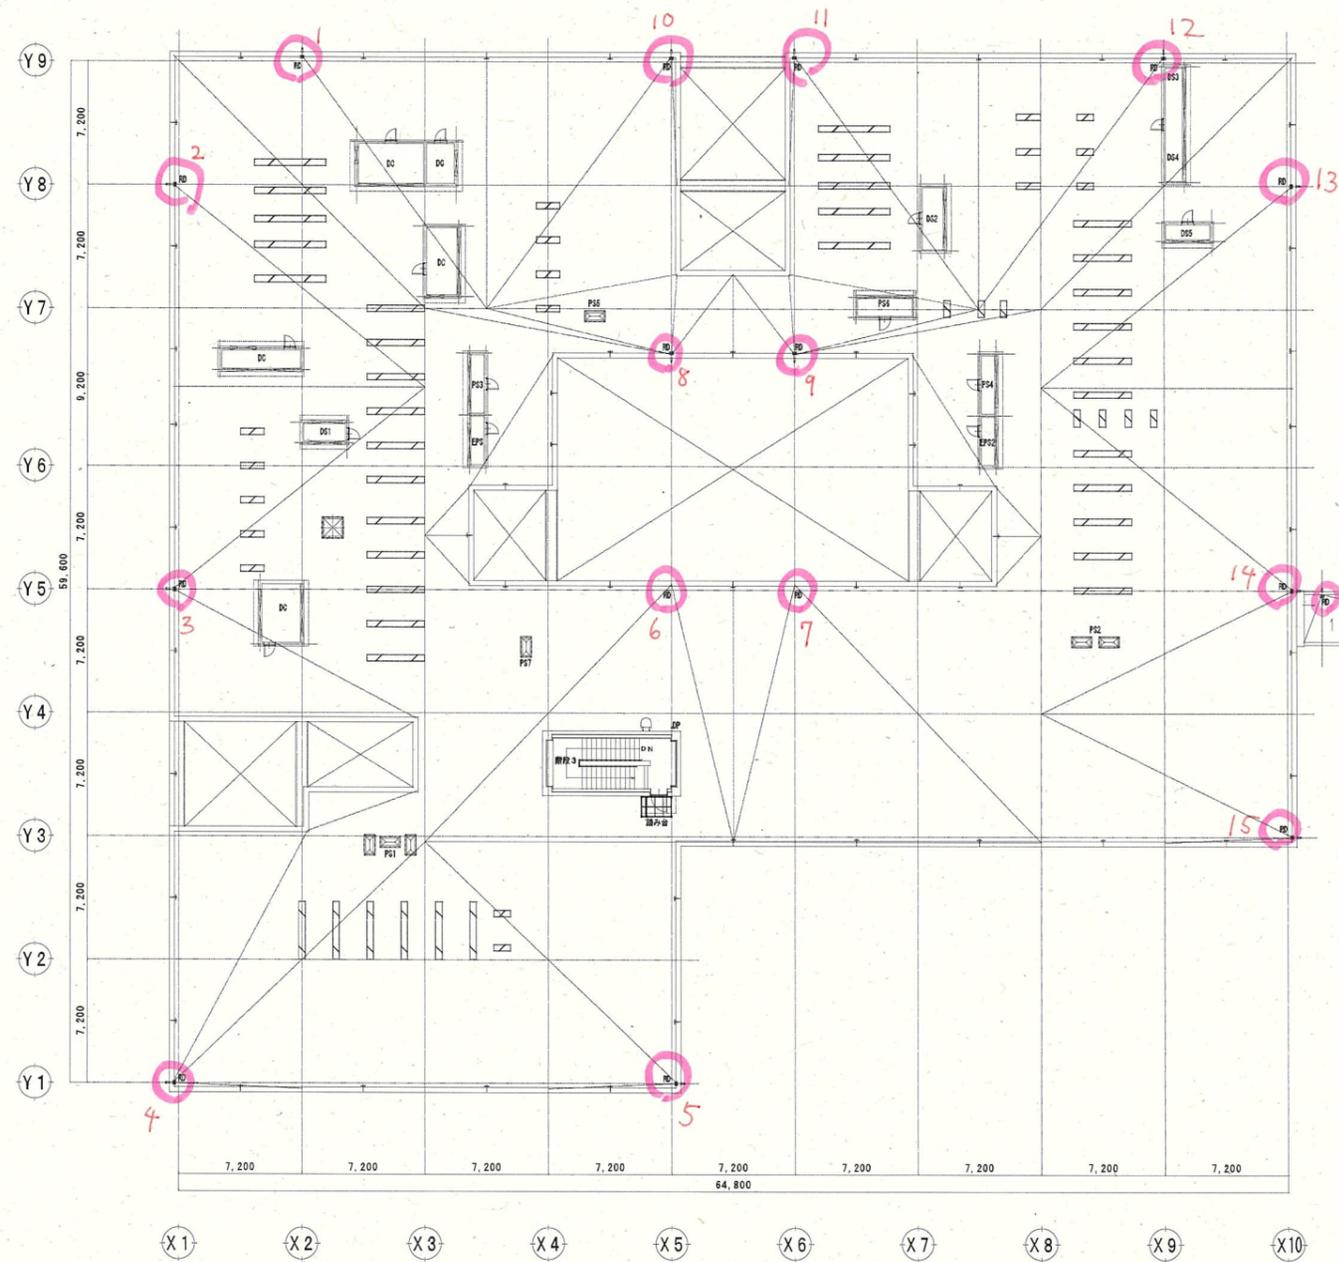

訂 正	①	・	
	②	・	
	③	・	
	④	・	

設計	担当	工事名	環境創造センター整備 (A施設研究棟・建築) 工事	竣工図
日付	平成28年 3月	図面名	屋上階平面図	縮尺 A1 1:200 A3 1:400
			図面番号	竣工 A-10

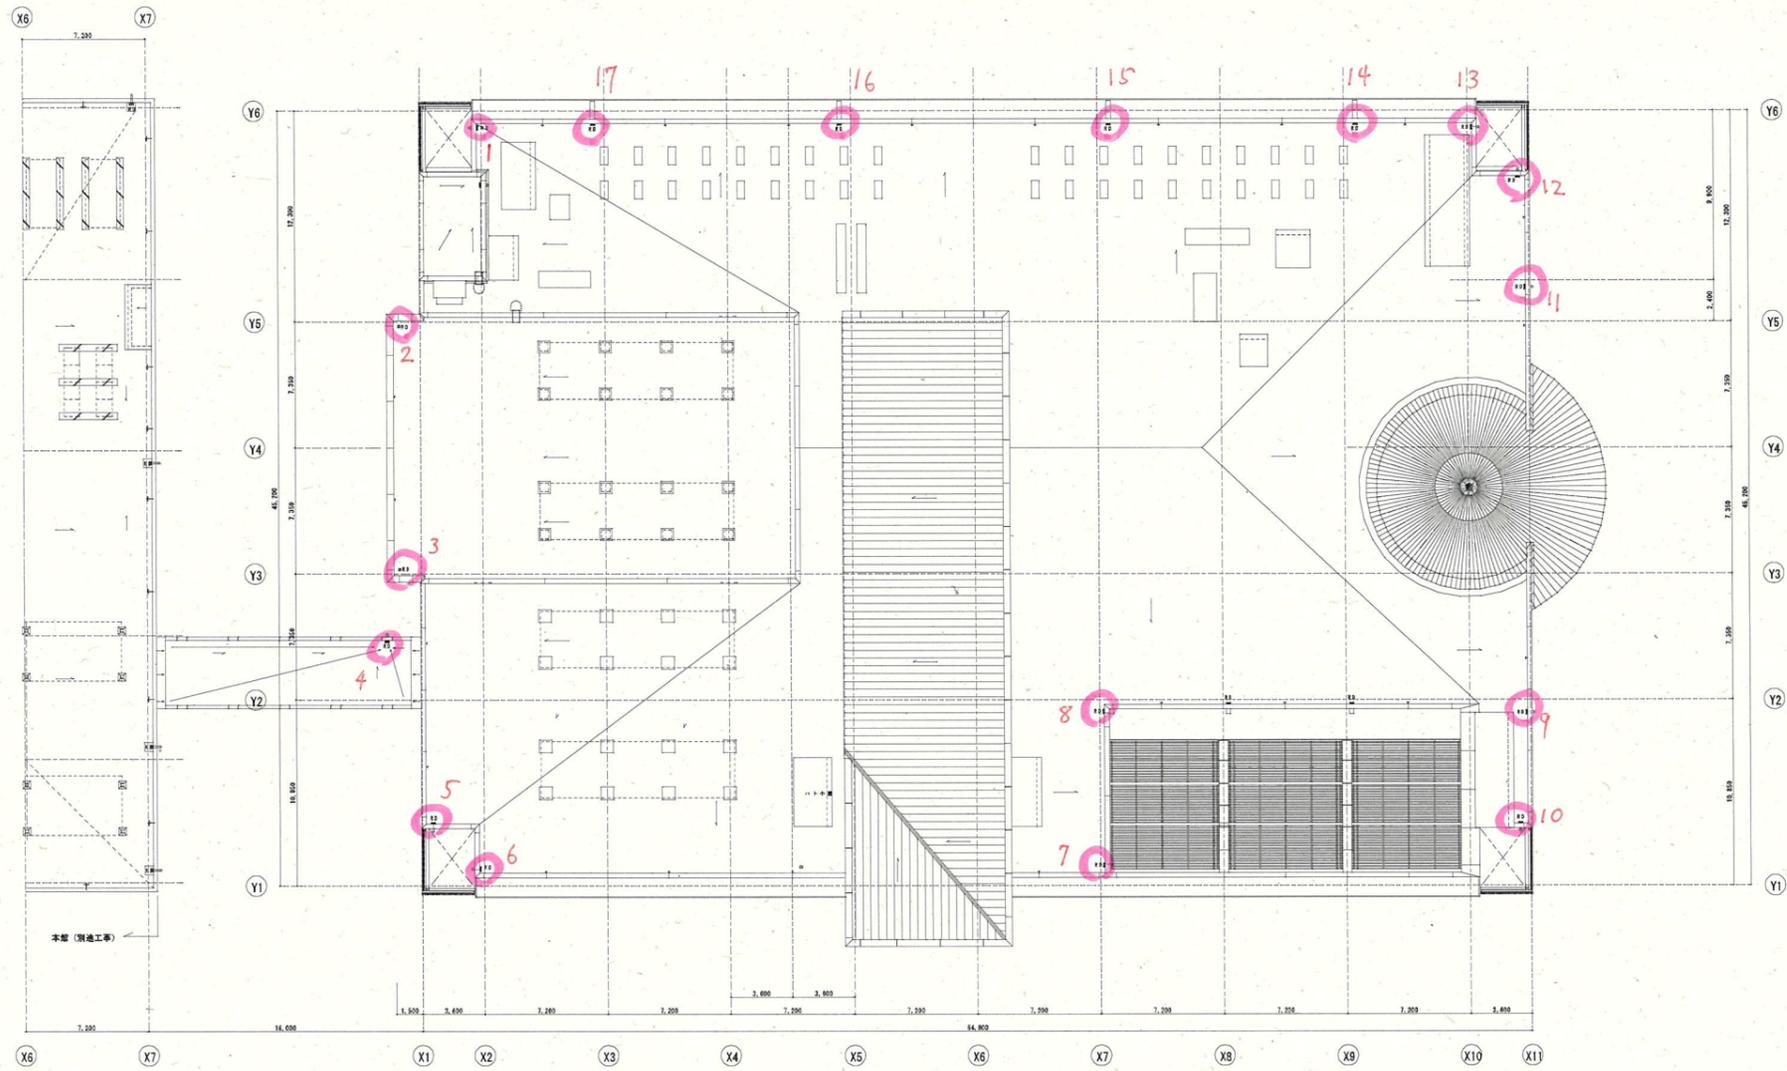

工事名称	環境創造センター整備（A施設交差棟・建設）工事		
図面名	屋上（R2）平面図		
SCALE	1/200	図面番号	A-10
DATE	2016. 3. 31		